CONSORZIO PER LO SVILUPPO INDUSTRIALE
DELLA PROVINCIA DI RIETI

PARCO INDUSTRIALE DELLA SABINA S.p.a.

NUOVO AGGLOMERATO INDUSTRIALE
DI PASSO CORESE
COMUNE DI FARA IN SABINA (RI)

AS BUILT
STRALCIO FUNZIONALE 2a - 2b

Il Committente
CORESE COSTRUZIONI S.c.ar.l.
Via Domenico Svampa n°9 - 40129 Bologna (BO)
Tel. +39-0517199111
Fax +39-051226733

Il Direttore dei Lavori
Ing. Giuliana Ferramosche

TITOLO
IMPIANTO DI ILLUMINAZIONE STRADALE E ROTATORIE
PERCORSI DELLE CANALIZZAZIONI PRINCIPALI

scala

cod. as built
Tav.
3

emissione lì
31/07/2020

REV.	DATA	DESCRIZIONE	REDAZIONE
	31/07/2020	AS BUILT	

TECNOCONSULT SRL - VIA G. BAGLIVI, 3 00161 ROMA - VIA DELLA MECCANICA, 10 02100 RIETI - TEL. +39-335 8394321 - E-MAIL: TECNOCONSULT@GMAIL.COM

LEGENDA

Limite dell'esproprio

Perimetro area di intervento stralcio 2A

Perimetro area di intervento stralcio 2B

SIMBOLO	DESCRIZIONE
	DISTRIBUZIONE ENERGIA ELETTRICA - ILLUMINAZIONE PUBBLICA: cavidotto Ø 110 mm per passaggio cavi b.t.
	POZZETTO PREFABBRICATO IN CALCESTRUZZO VIBROCOMPRESSO PER ISPEZIONE E DERIVAZIONE CAVI PUBBLICA ILLUMINAZIONE.
	PLINTO PER PALO DI PUBBLICA ILLUMINAZIONE PER ALTEZZE FINO A 10m DEL TIPO PREFABBRICATO CON INCORPORATO CHIUSINO DI ISPEZIONE CAVI DI PUBBLICA ILLUMINAZIONE
	PLINTO PER FISSAGGIO QUADRO DI b.t. PUBBLICA ILLUMINAZIONE GETTATO IN OPERA
	PLINTO PER TORRE FARO DI ALTEZZA FINO 25m DEL TIPO GETTATO IN OPERA CON INCORPORATO CHIUSINO DI ISPEZIONE PER CAVI PUBBLICA ILLUMINAZIONE
	PLINTO PER TORRE FARO DI ALTEZZA FINO 16m DEL TIPO GETTATO IN OPERA CON INCORPORATO CHIUSINO DI ISPEZIONE PER CAVI PUBBLICA ILLUMINAZIONE

STRALCIO 2a

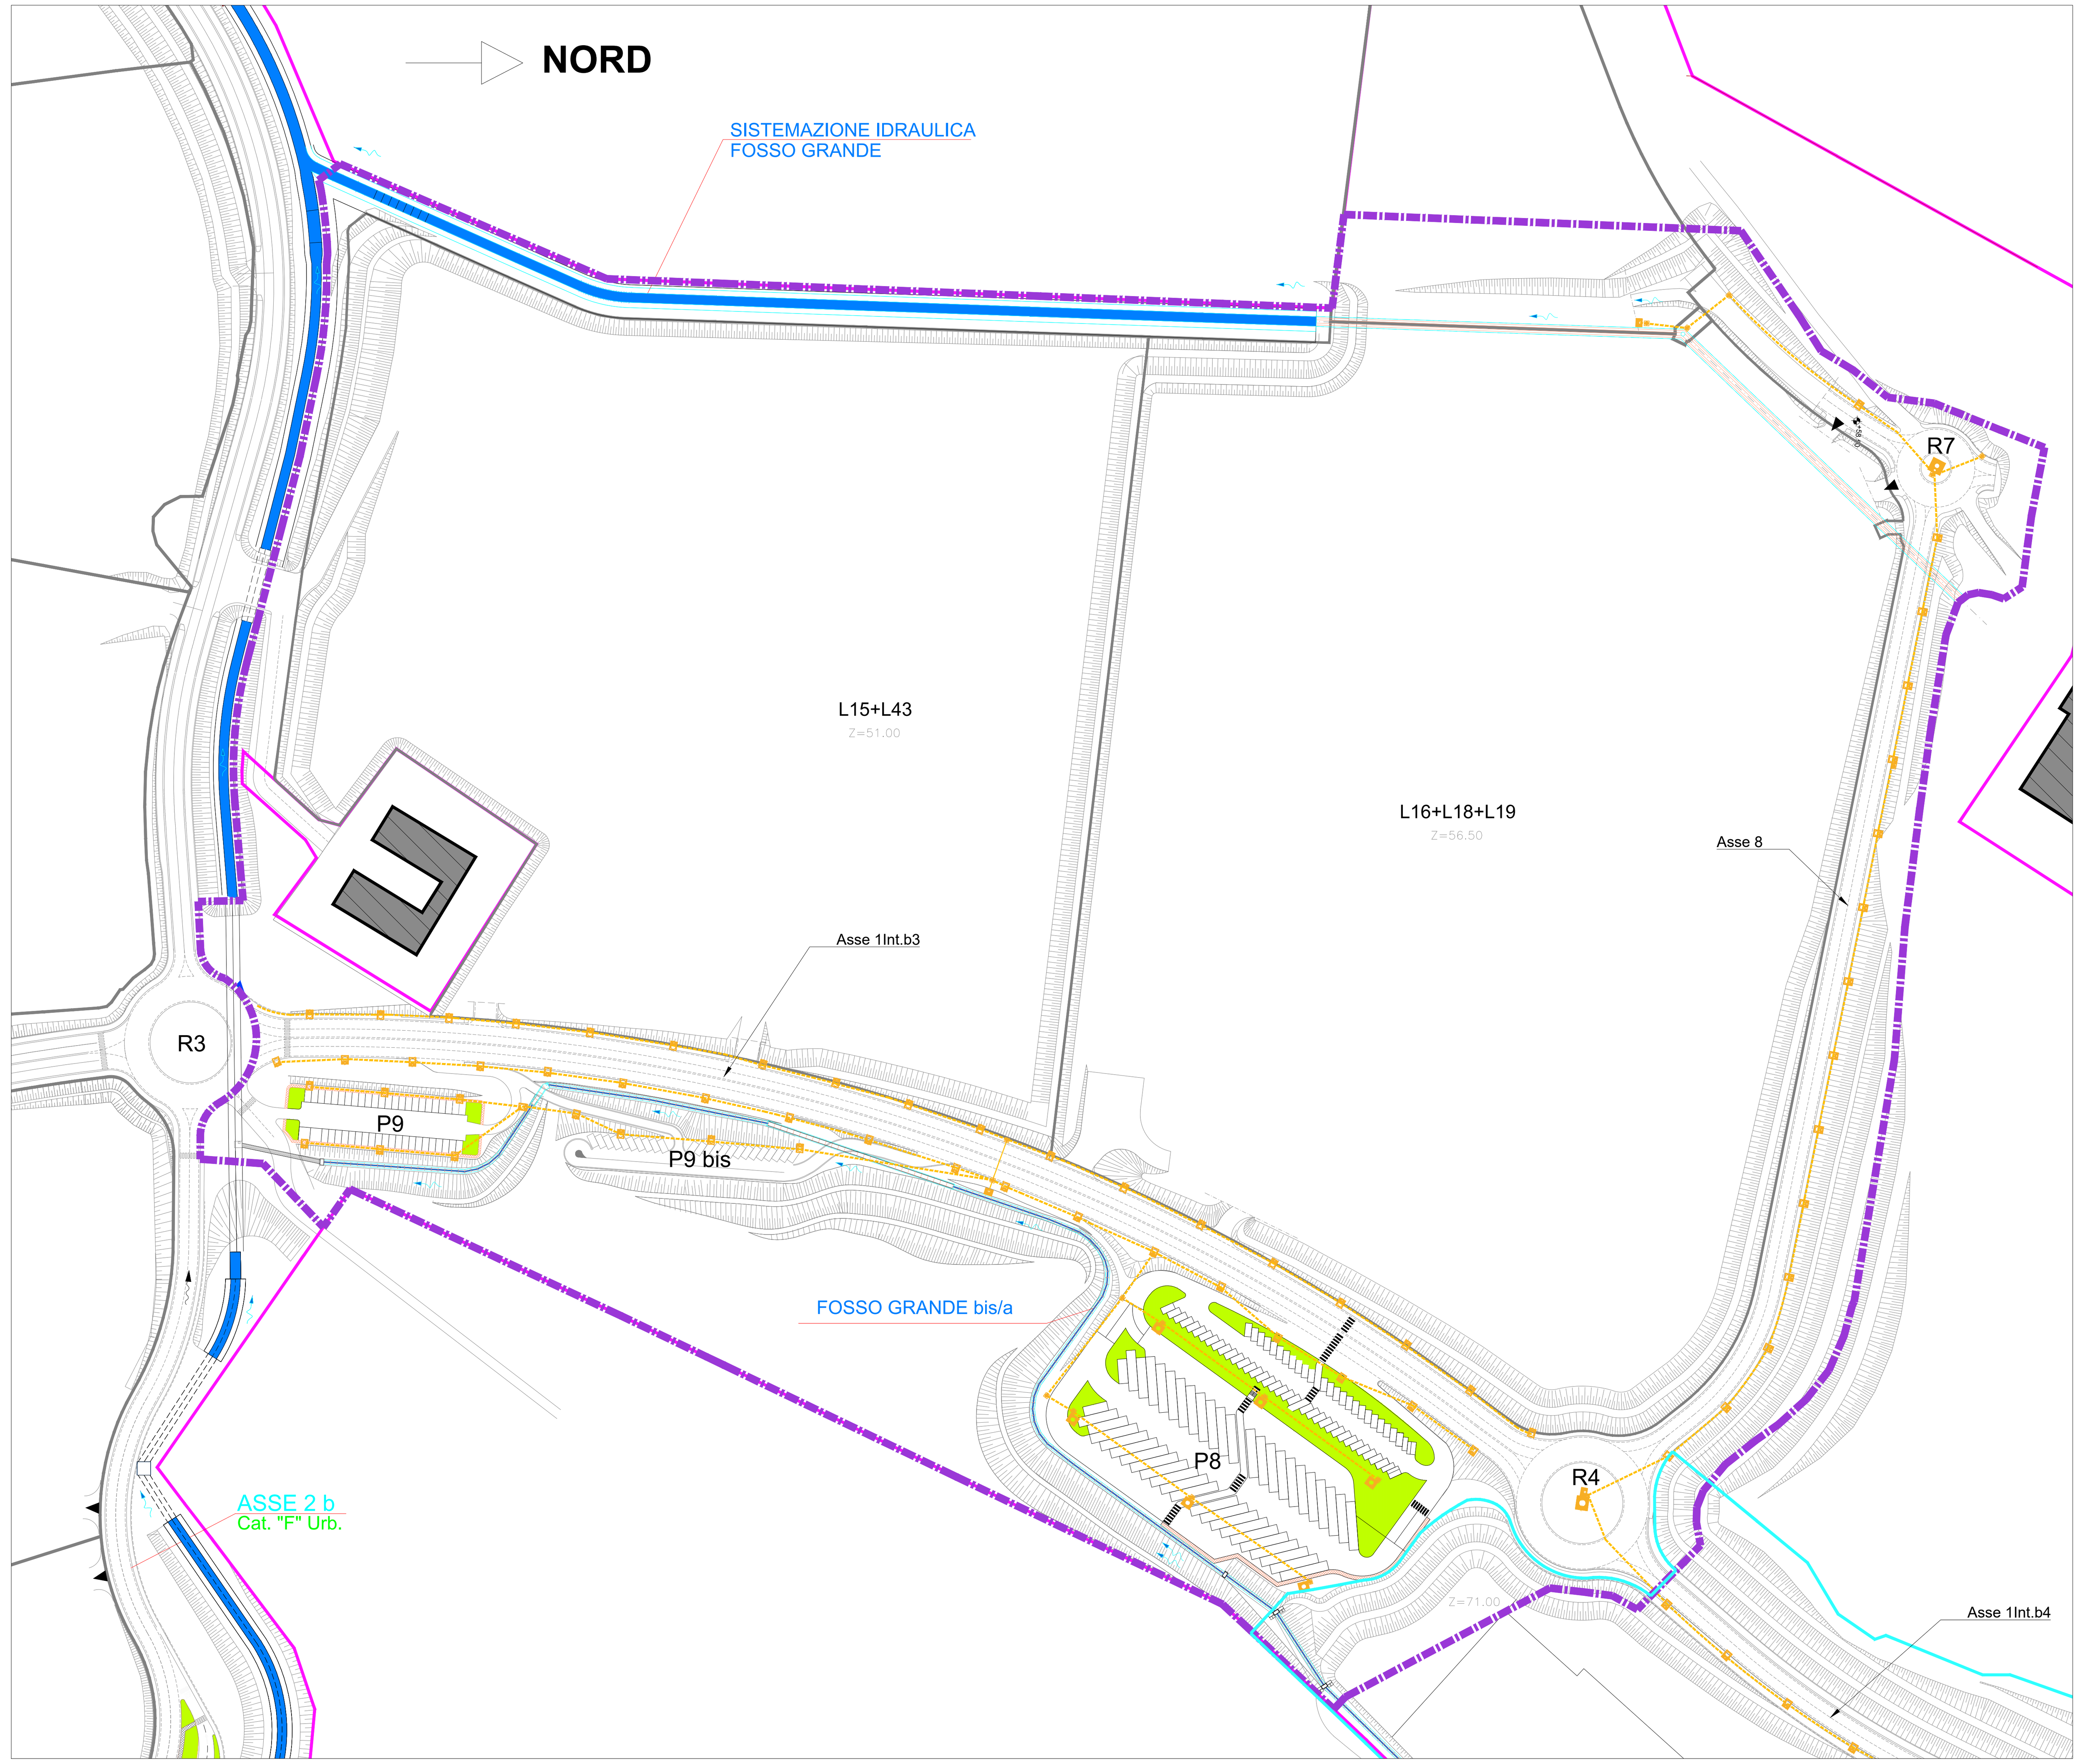

PLANIMETRIA
Scala 1:1000

STRALCIO 2b

PLANIMETRIA
Scala 1:500